


DOKUMENTACJA POWYKONAWCZA

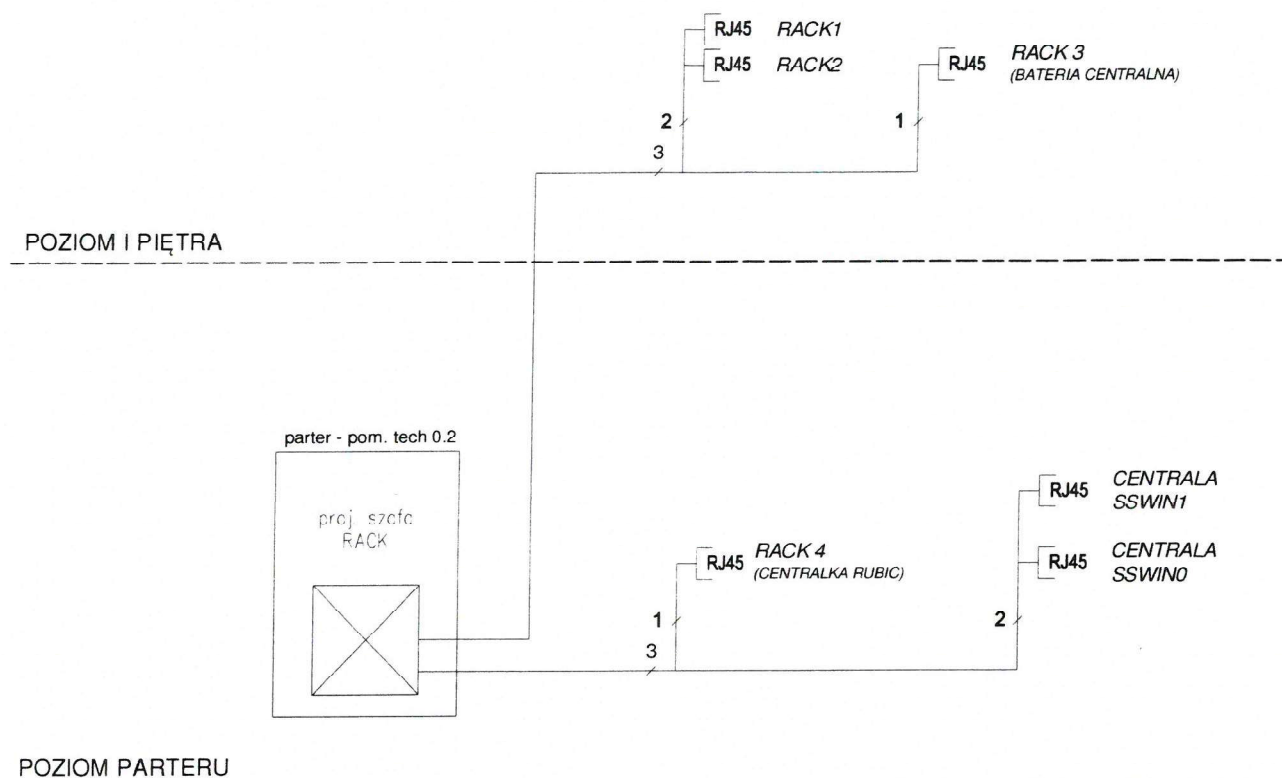

"01"

"Numer gniazda (obwodu)"

RJ45

Gniazda komputerowe RJ45 kat. 6 nieekranowane

— kabel UTP kat. 6 LSOH

Kierownik budowy

mgr inż. Łukasz Walczuk
upr. bud. nr POM/0153/WBKb.19
do kłp. robotarni bud. bez ograniczeń
w spec. konstrukcyjno-budowlanej

Biuo projektowe:



Highway Sp. z o.o.
80-175 Gdańsk, ul. Jabłoniowa 20
tel./fax. 58 710 05 93
biuro@hwy.com.pl www.hwy.com.pl

Projekt architektoniczny:



BAM ARCHITEKCI
80-416 Gdańsk, al. gen. J. Hallera 165/31
tel. +48 501 012 071
bartosz.szubski@bamarchitekci.pl

Inwestor:



Dyrekcja Rozbudowy Miasta Gdańska
ul. Żaglowa 11
80-560 Gdańsk

Temat: Budowa węzła integracyjnego Gdańsk Wrzeszcz w związku z projektem pn.:
„Węzły integracyjne Gdańsk Główny, Gdańsk Wrzeszcz oraz trasy dojazdowe do
węzłów Pomorskiej Kolei Metropolitalnej i Szybkiej Kolei Miejskiej na terenie
Gminy Miasta Gdańsk”

Adres inwestycji: Gdańsk, ul. Dmowskiego, działki nr: 192/1, 219, 286, obręb 0032

Stadium:

PROJEKT WYKONAWCZY

Treść rysunku:

Schemat ideowy okablowania LAN

Projektant:	mgr inż. Piotr Wolski	Specjalność: Instalacyjna Nr uprawnień: POM/0196/PWOE/11	Podpis:
Opracował:	-		Podpis:
Sprawdzający:	mgr inż. Tomasz Michalik	Specjalność: Instalacyjna Nr uprawnień: POM/0243/PWBE/15	Podpis:
Data:	20 listopada 2020r.	Branża: TELETECHNICZNA	Skala:
			Rew. Rys: