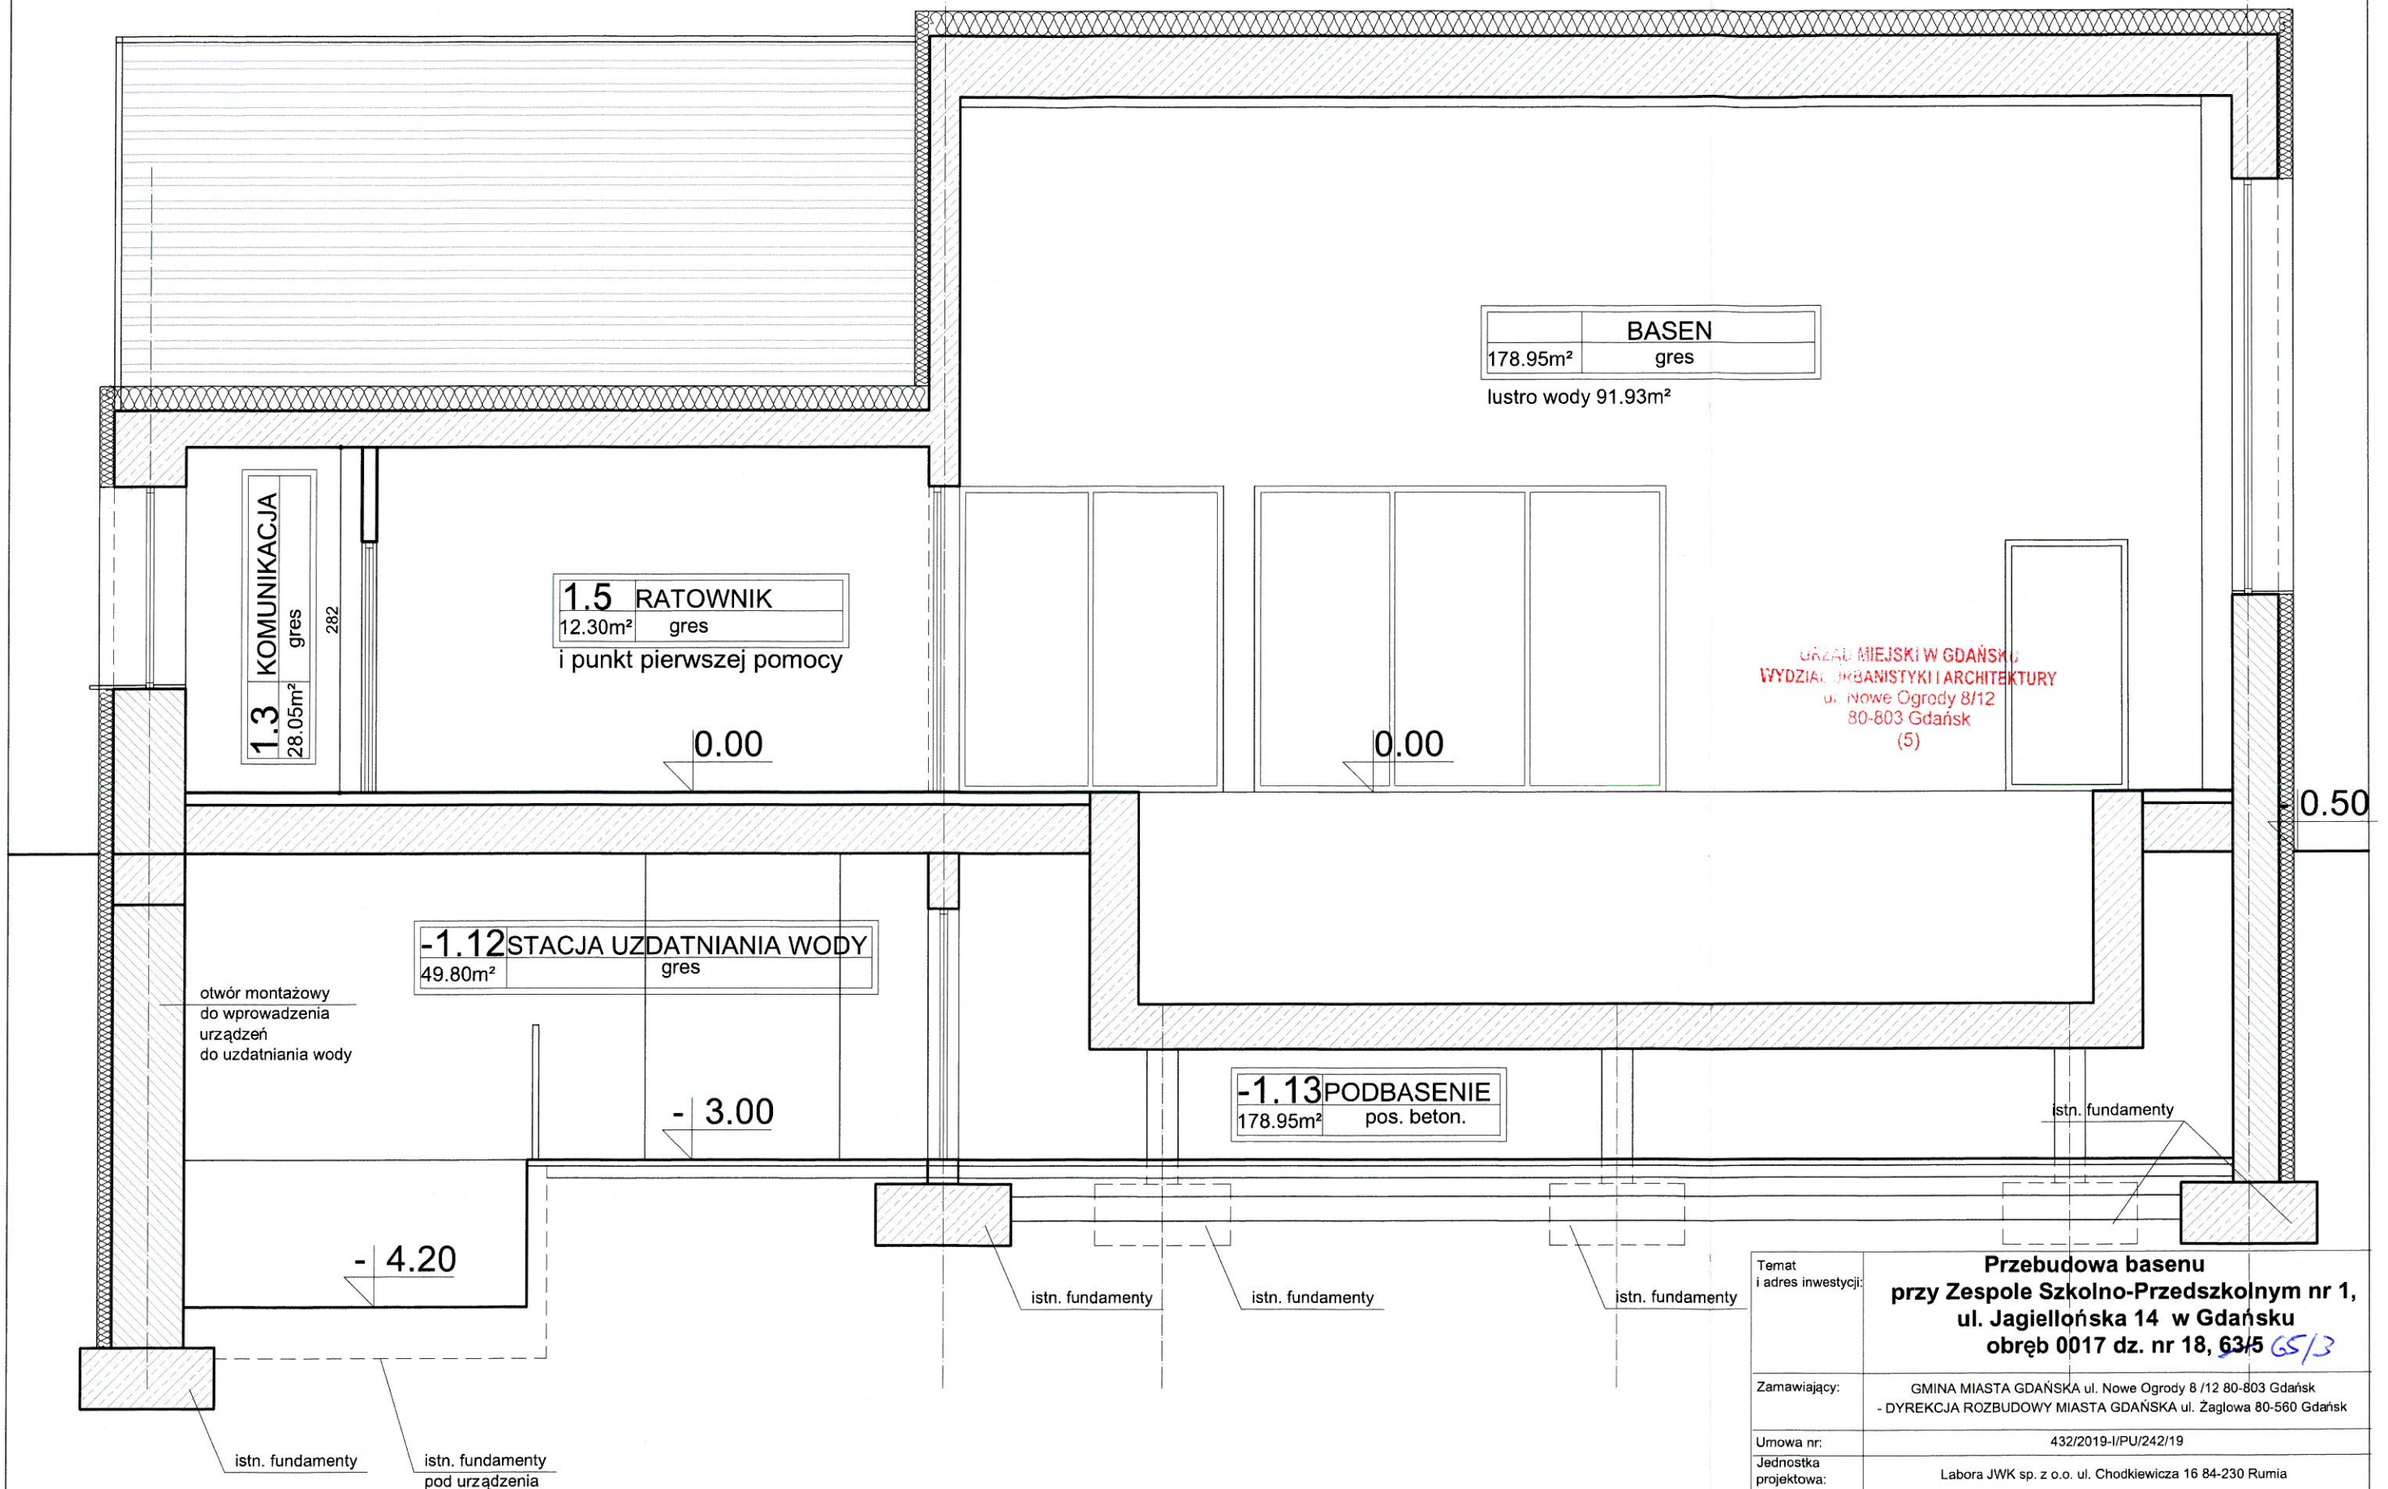

WYDZIAŁ URBANISTYKI I ARCHITEKTURY
ul. Nowe Ogrody 8/12
80-803 Gdańsk
(5)

Temat i adres inwestycji:	**Przebudowa basenu przy Zespole Szkolno-Przedszkolnym nr 1, ul. Jagiellońska 14 w Gdańsku obręb 0017 dz. nr 18, ~~63/5~~ 65/3**
Zamawiający:	GMINA MIASTA GDAŃSKA ul. Nowe Ogrody 8 /12 80-803 Gdańsk - DYREKCJA ROZBUDOWY MIASTA GDAŃSKA ul. Żaglowa 80-560 Gdańsk
Umowa nr:	432/2019-I/PU/242/19
Jednostka projektowa:	Labora JWK sp. z o.o. ul. Chodkiewicza 16 84-230 Rumia
Faza:	**PROJEKT ARCHITEKTONICZNO - BUDOWLANY**
Branża:	**ARCHITEKTURA**
Rysunek:	**PRZEKRÓJ A-A** SKALA 1:50 PAŹDZIERNIK 2019 ~~- LISTOPAD 2020r.~~ LUTY 2022
Opracowanie:	mgr inż. arch. Joanna Winikajtis upr. bud.PO/KK/098/05
Sprawdzene:	mgr inż. arch. Karolina Macyszyn - Rybińska upr. bud.PO/KK/142/2006 **RYS. NR 5**